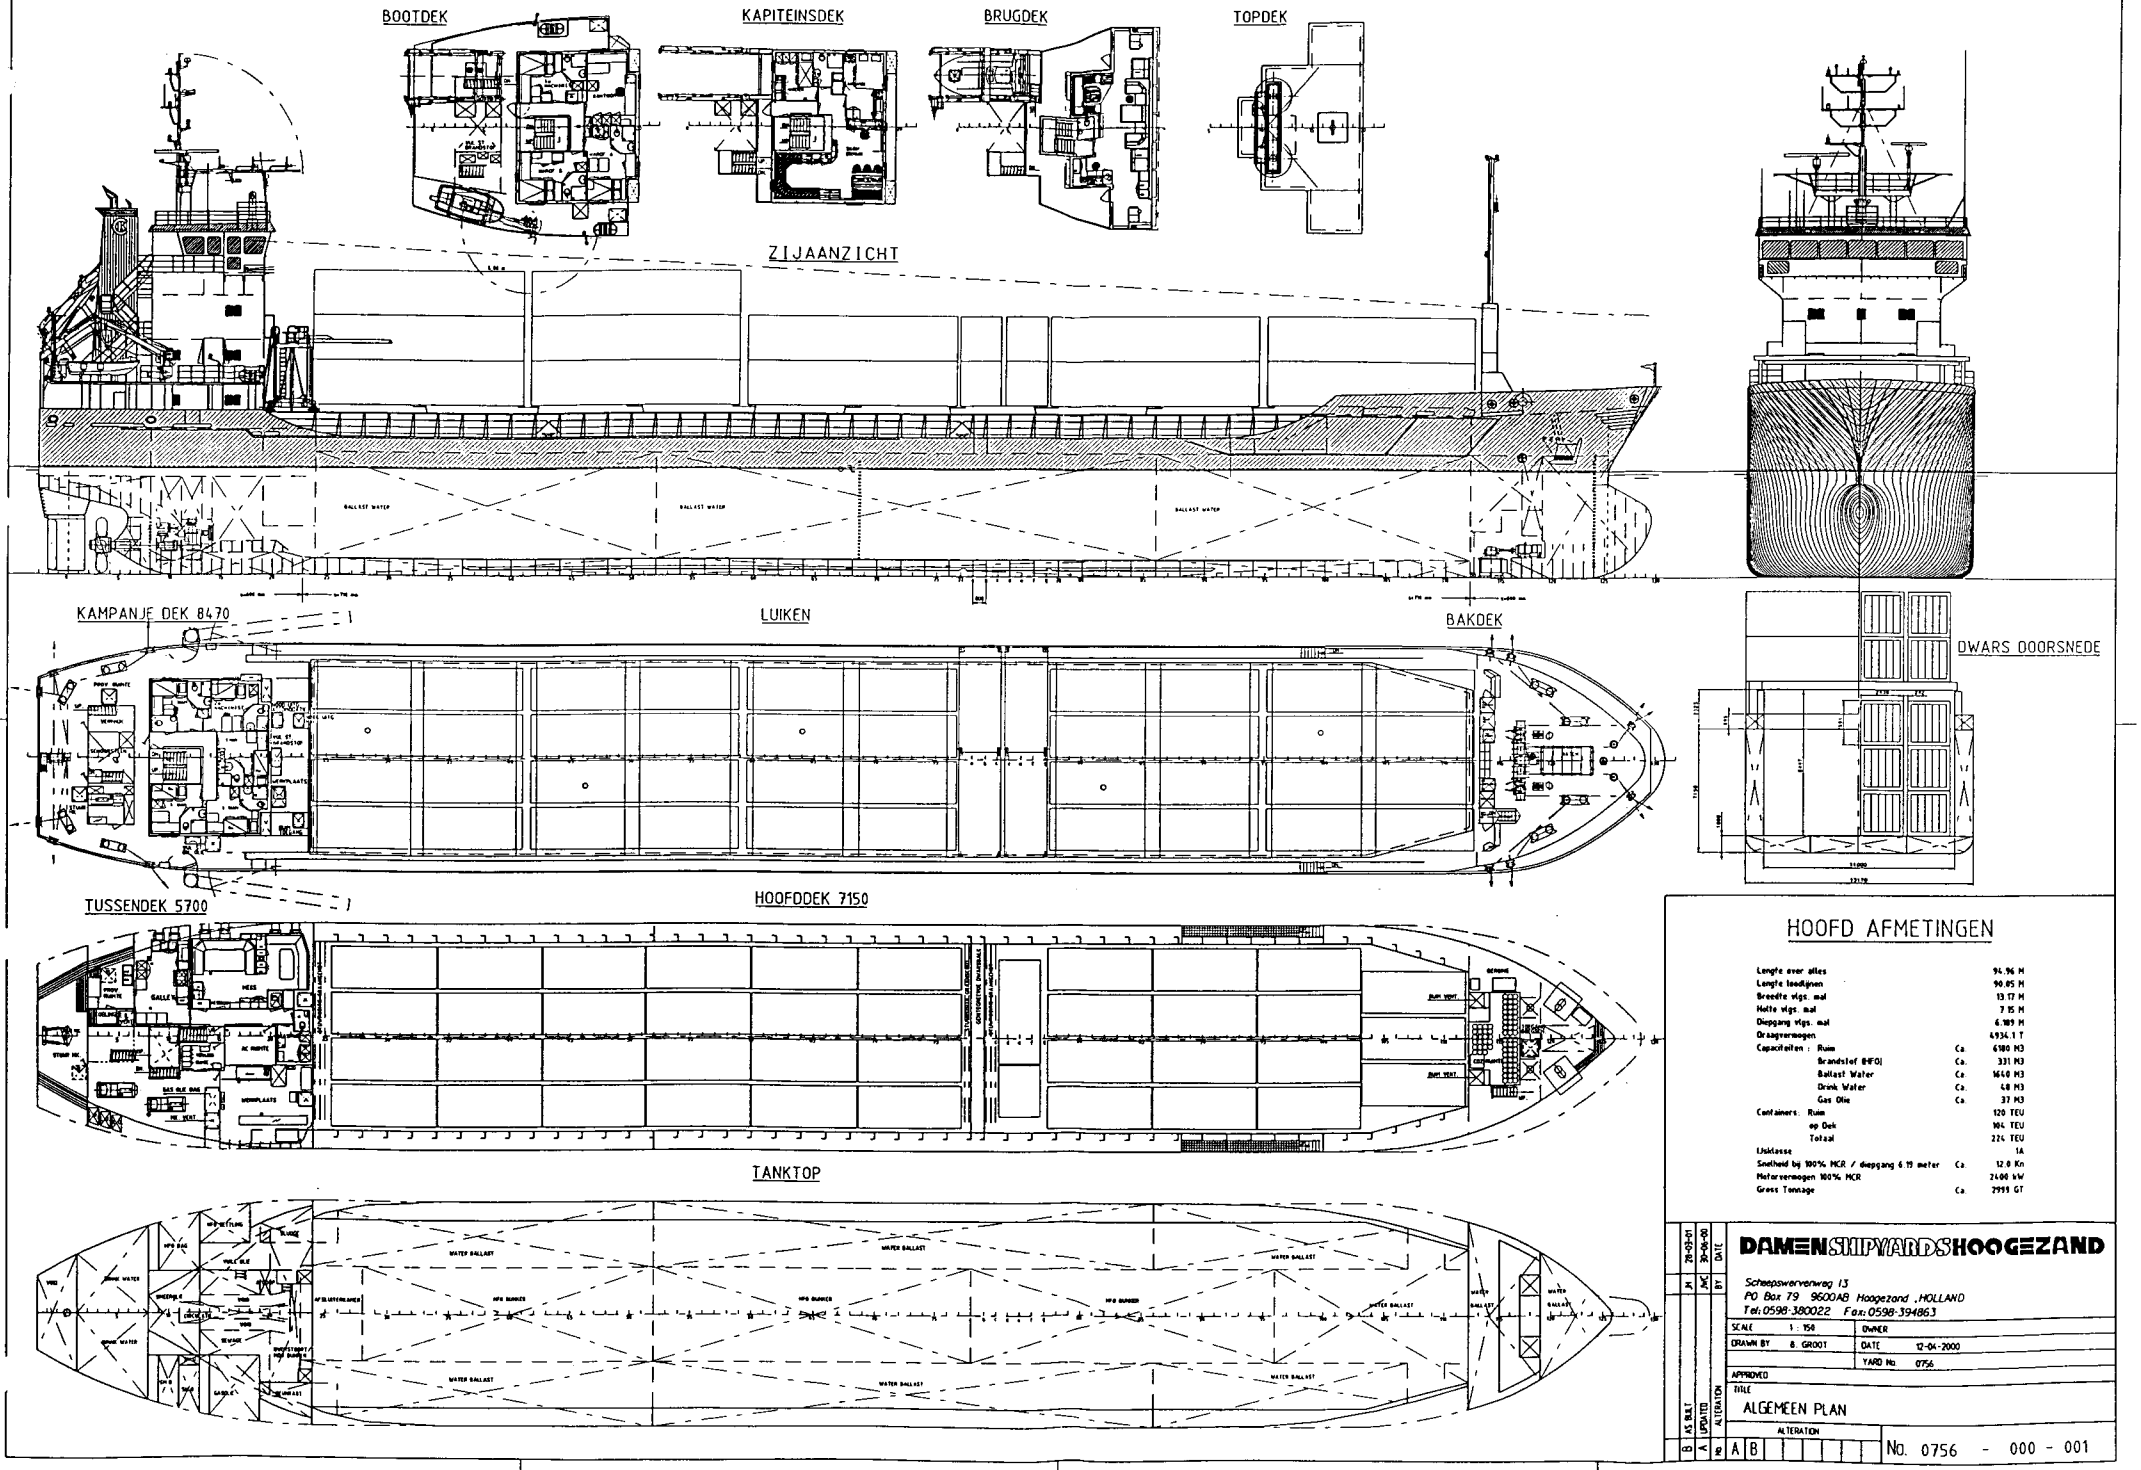

HOOFD AFMETINGEN

Lengte over alles		94.96 M
Lengte loodlijnen		90.05 M
Breedte vigs. mal		13.17 M
Hoogte vigs. mal		7.15 M
Diepgang vigs. mal		6.189 M
Draagvermogen		4934.1 T
Capaciteiten : Ruim	Ca.	6180 M3
Brandstof (HFO)	Ca.	331 M3
Ballast Water	Ca.	1660 M3
Drink Water	Ca.	48 M3
Gas Olie	Ca.	37 M3
Containers: Ruim		120 TEU
op Dek		104 TEU
Totaal		224 TEU
Uitklasse		1A
Snelheid bij 100% MCR / diepgang 6.19 meter	Ca.	12.0 Kn
Motorvermogen 100% MCR		2400 kW
Gross Tonnage	Ca.	2991 GT

DAMEN SHIPYARDS HOOGEZAND

Scheepswerfweg 13
PO Box 79 9600AB Hoogezand ,HOLLAND
Tel:0598-380022 Fax:0598-394863

SCALE	1 : 150	OWNER	
DRAWN BY	B. GROOT	DATE	12-04-2000
		YARD No.	0756
APPROVED			

TITLE: ALGEMEEN PLAN

ALTERATION									
B	A	B							

REV	ALTERATION	BY	DATE
B	AS BUILT	JK	29-03-01
A	UPDATED	JWC	30-06-00

No. 0756 - 000 - 001